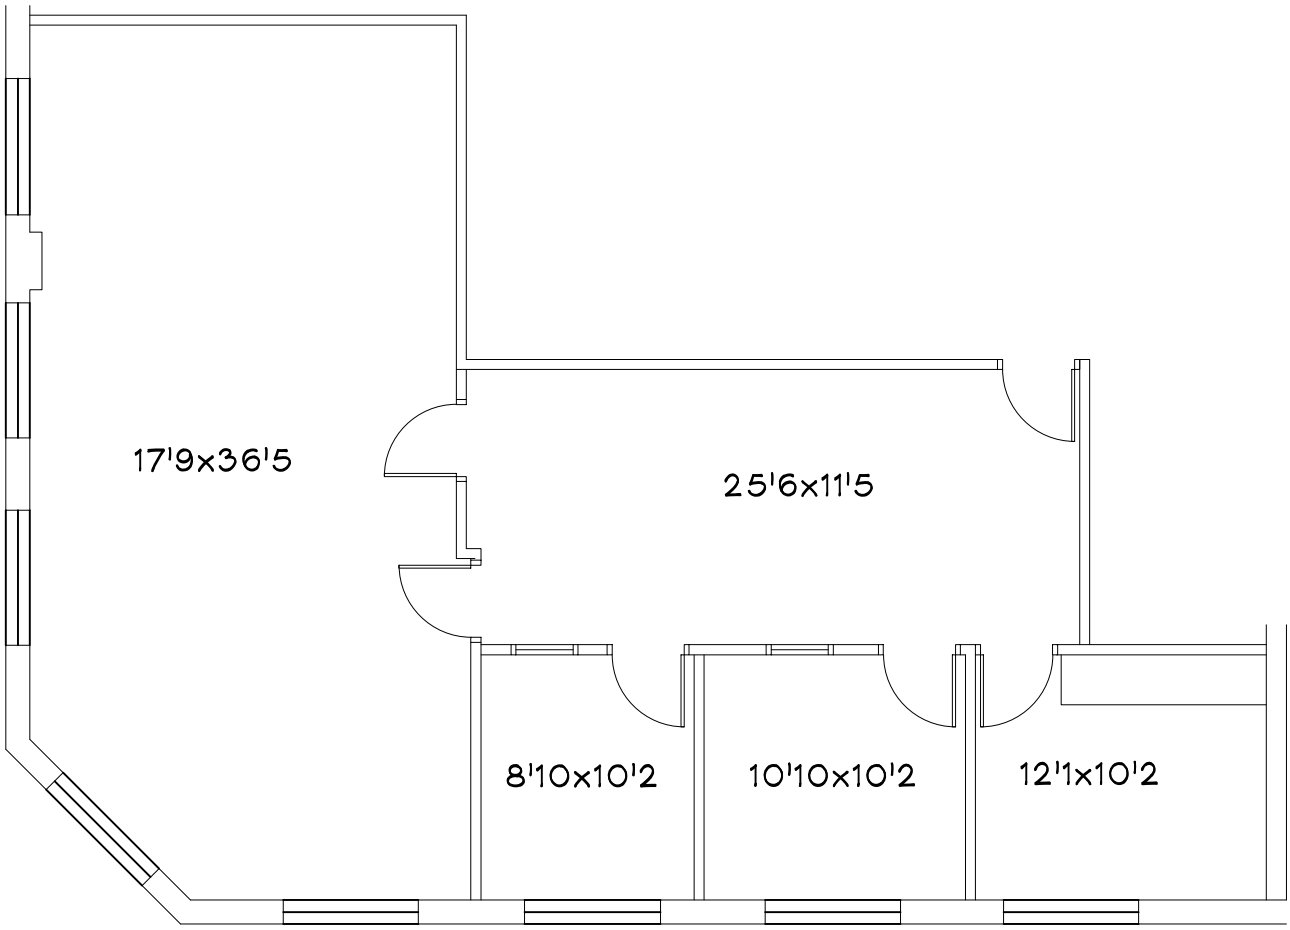

EXECUTIVE COMMONS
SUITE 100A
AS-BUILT PLAN