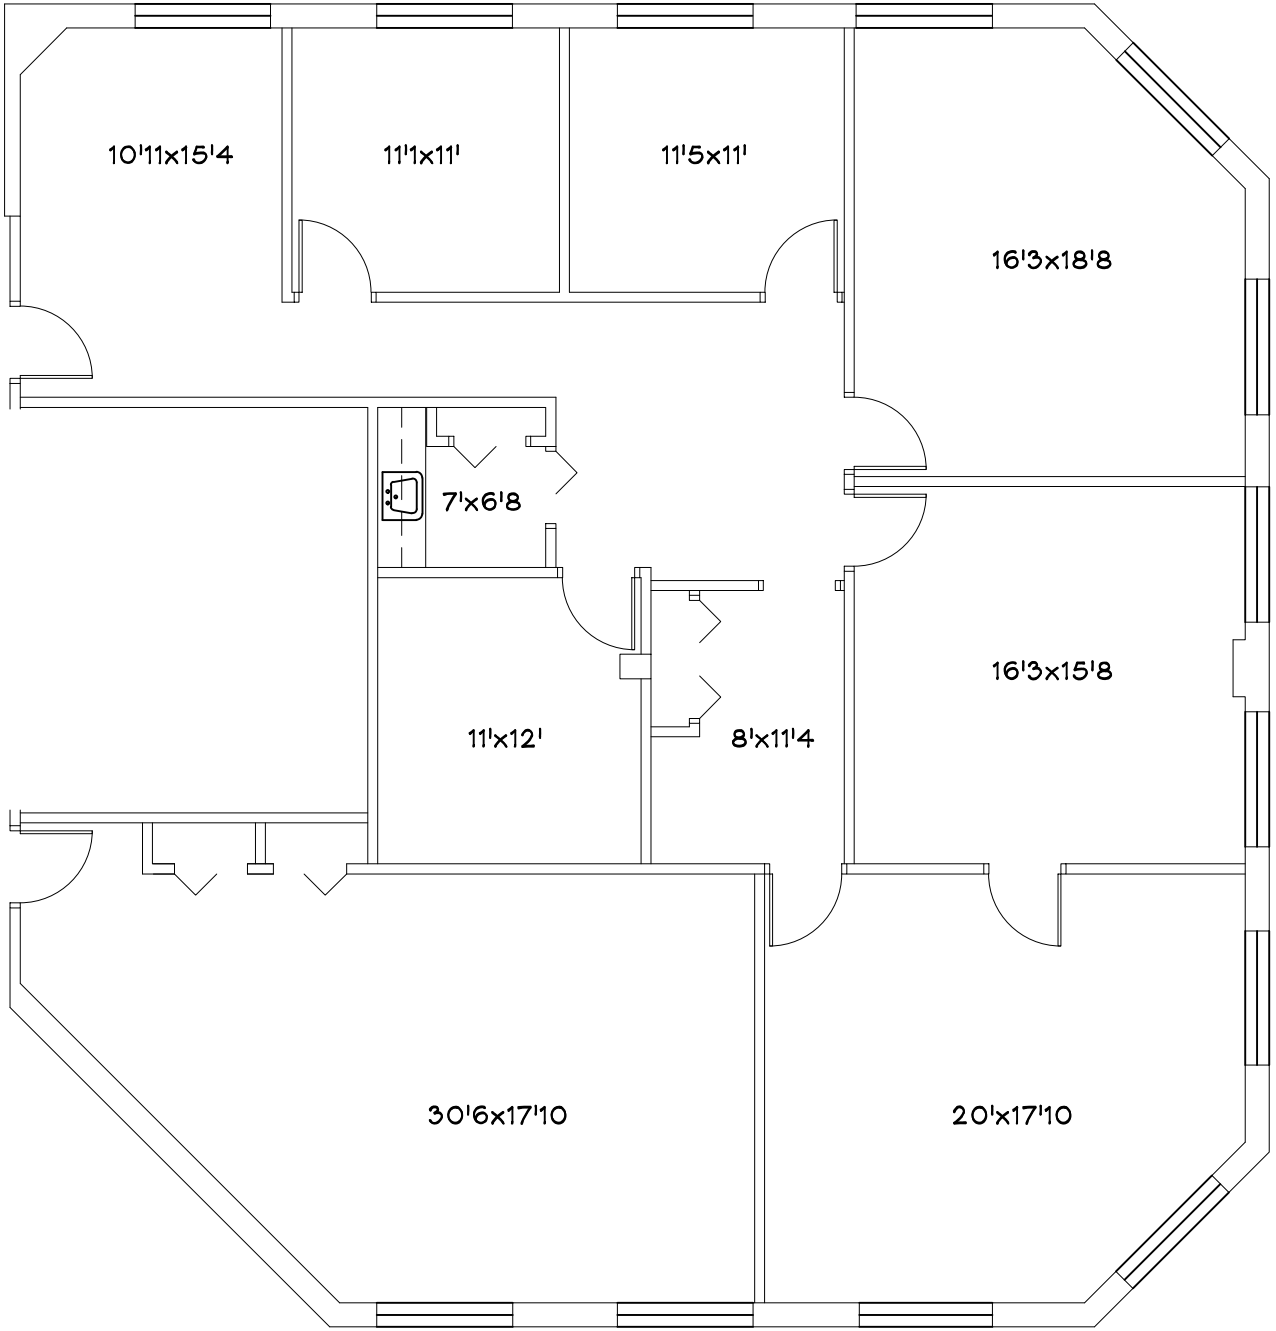

EXECUTIVE COMMONS
SUITE 200A
AS-BUILT PLAN