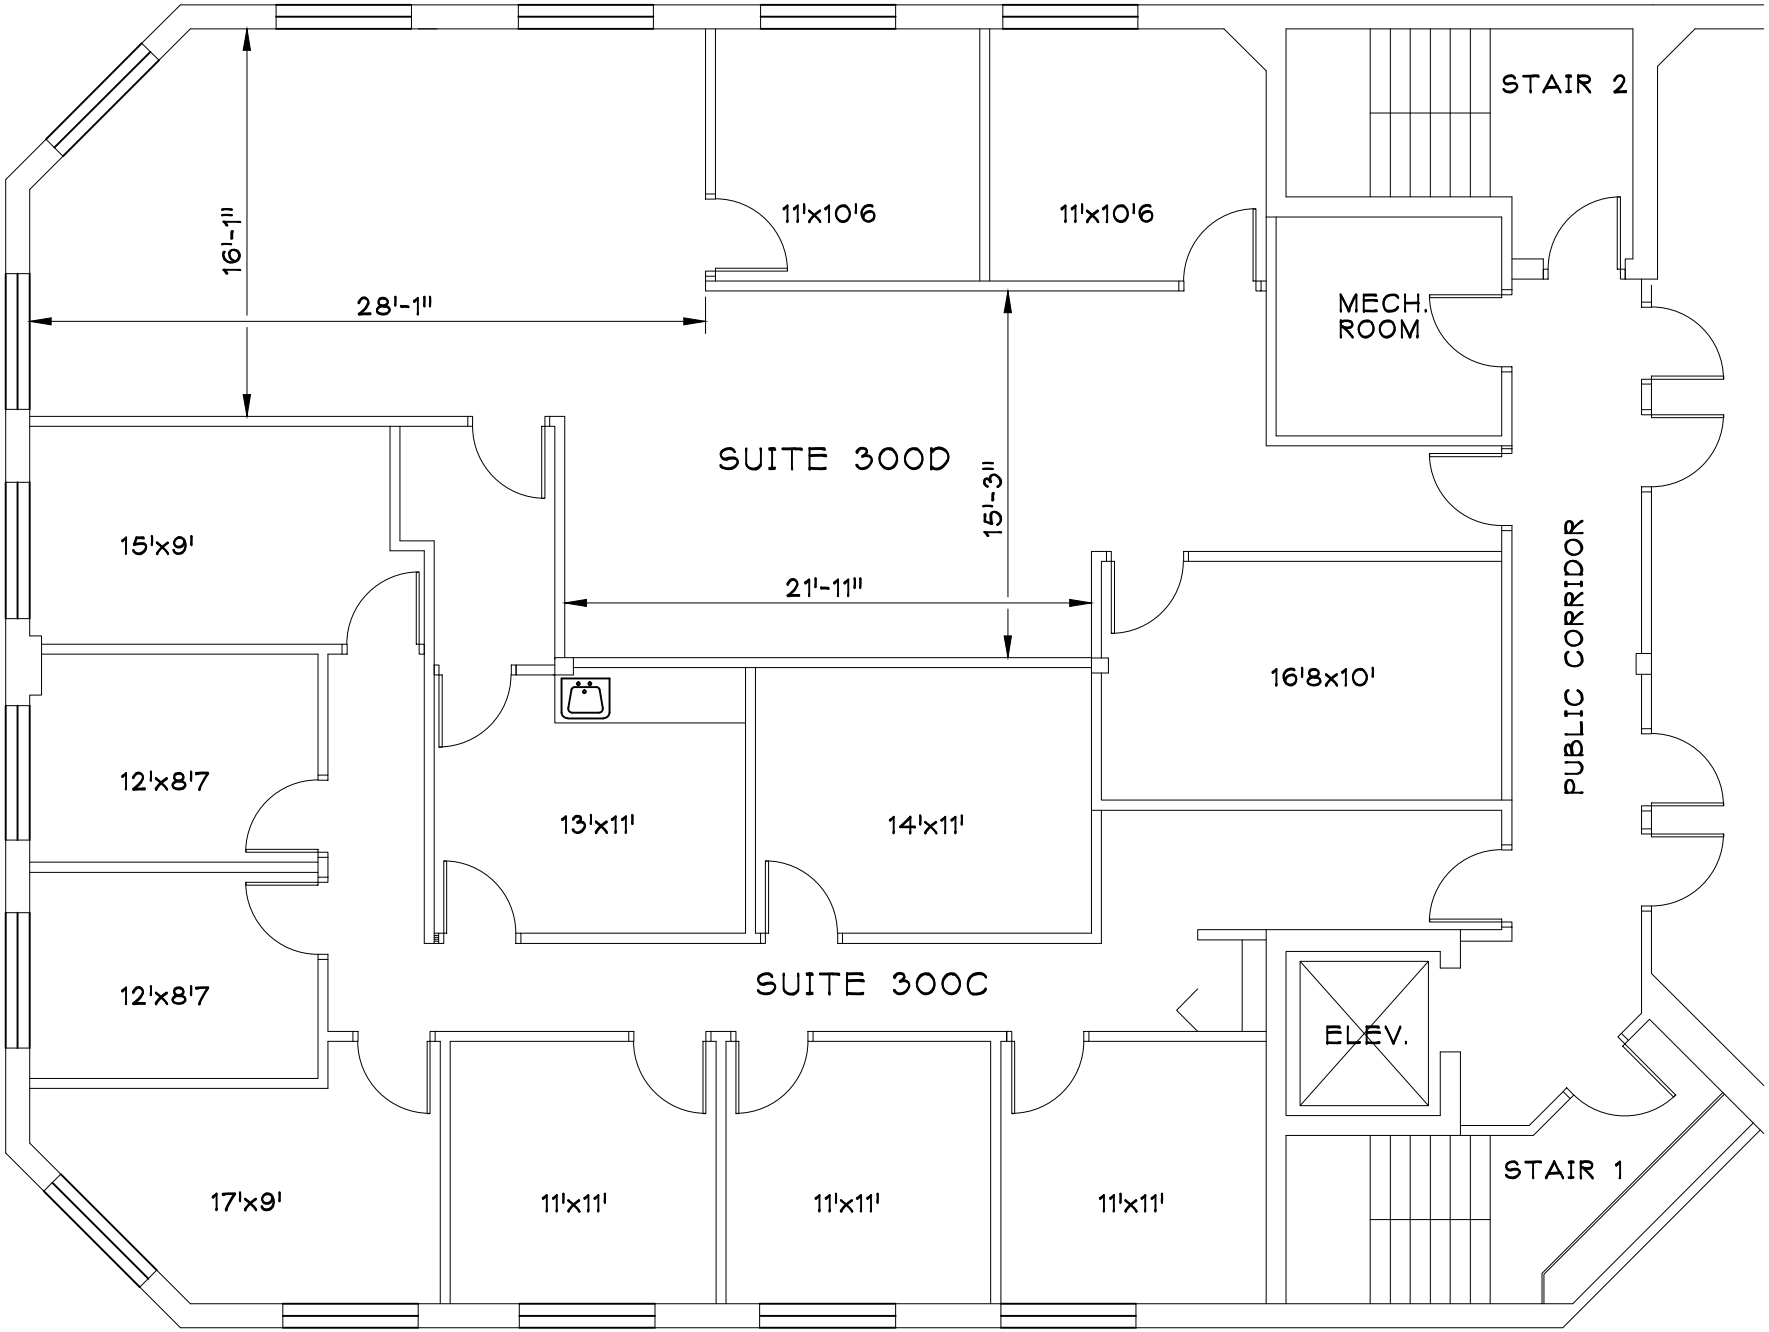

EXECUTIVE COMMONS
SUITE 300C & 300D
AS-BUILT PLAN